

DEMPING:
 ACHTERWAND INTERN 42MM PRITEX
 KAST OPVULLEN MET 2KG LONG HAIR WOL
 VOORIN DE KAST RONDOM EEN STROOK
 VAN 100MM PRITEX 42MM


TOTAAL GEWICHT INCL. XXLS12 = 35 KG
 NETTO INHOUD MET DE XXLS12 = 64 LITER

MATERIAAL:
 26mm BEUKEN PANELEN:
 1x ONDERPANEEL: 418*562
 1x BOVENPANEEL: 470*562
 2x ZIJPANEEL: 344*562

BAFFEL 38mm EIKEN:
 1x VOORPANEEL 470*370

ACHTERWAND 18mm MULTIPLEX
 2x ACHTERPANEEL 318*418

BRACINGS 18mm MULTIPLEX
 1x HORIZONTAAL 418*526
 2x VERTIKAAL 150*526

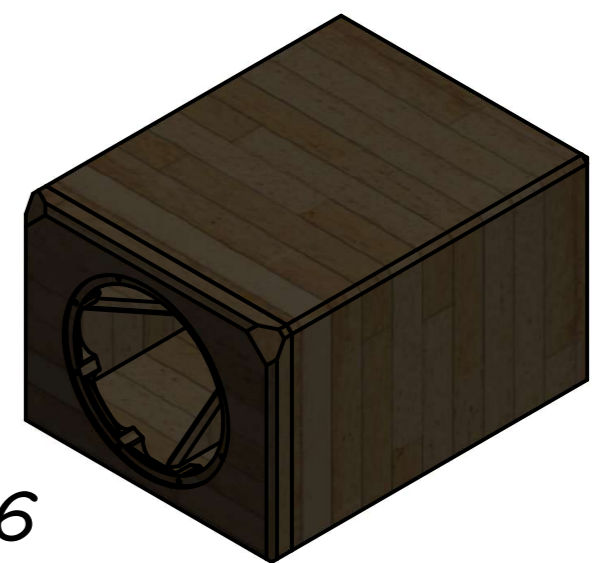

AS-BUILT 22 DEC. 2016

AUTODESK INVENTOR		A3		
		Date	Name	
		Drawn	22-Dec-16	M. DEN BOER
		Checked		
		Standard		
		SCHAAL 1:5		PEERLESS XXLS12 + HYPEX DS 4.0
				PEERLESS XXLS12 SUB 9
				LOSSE SUB WOOFER
				1
				A3